




Grundriss

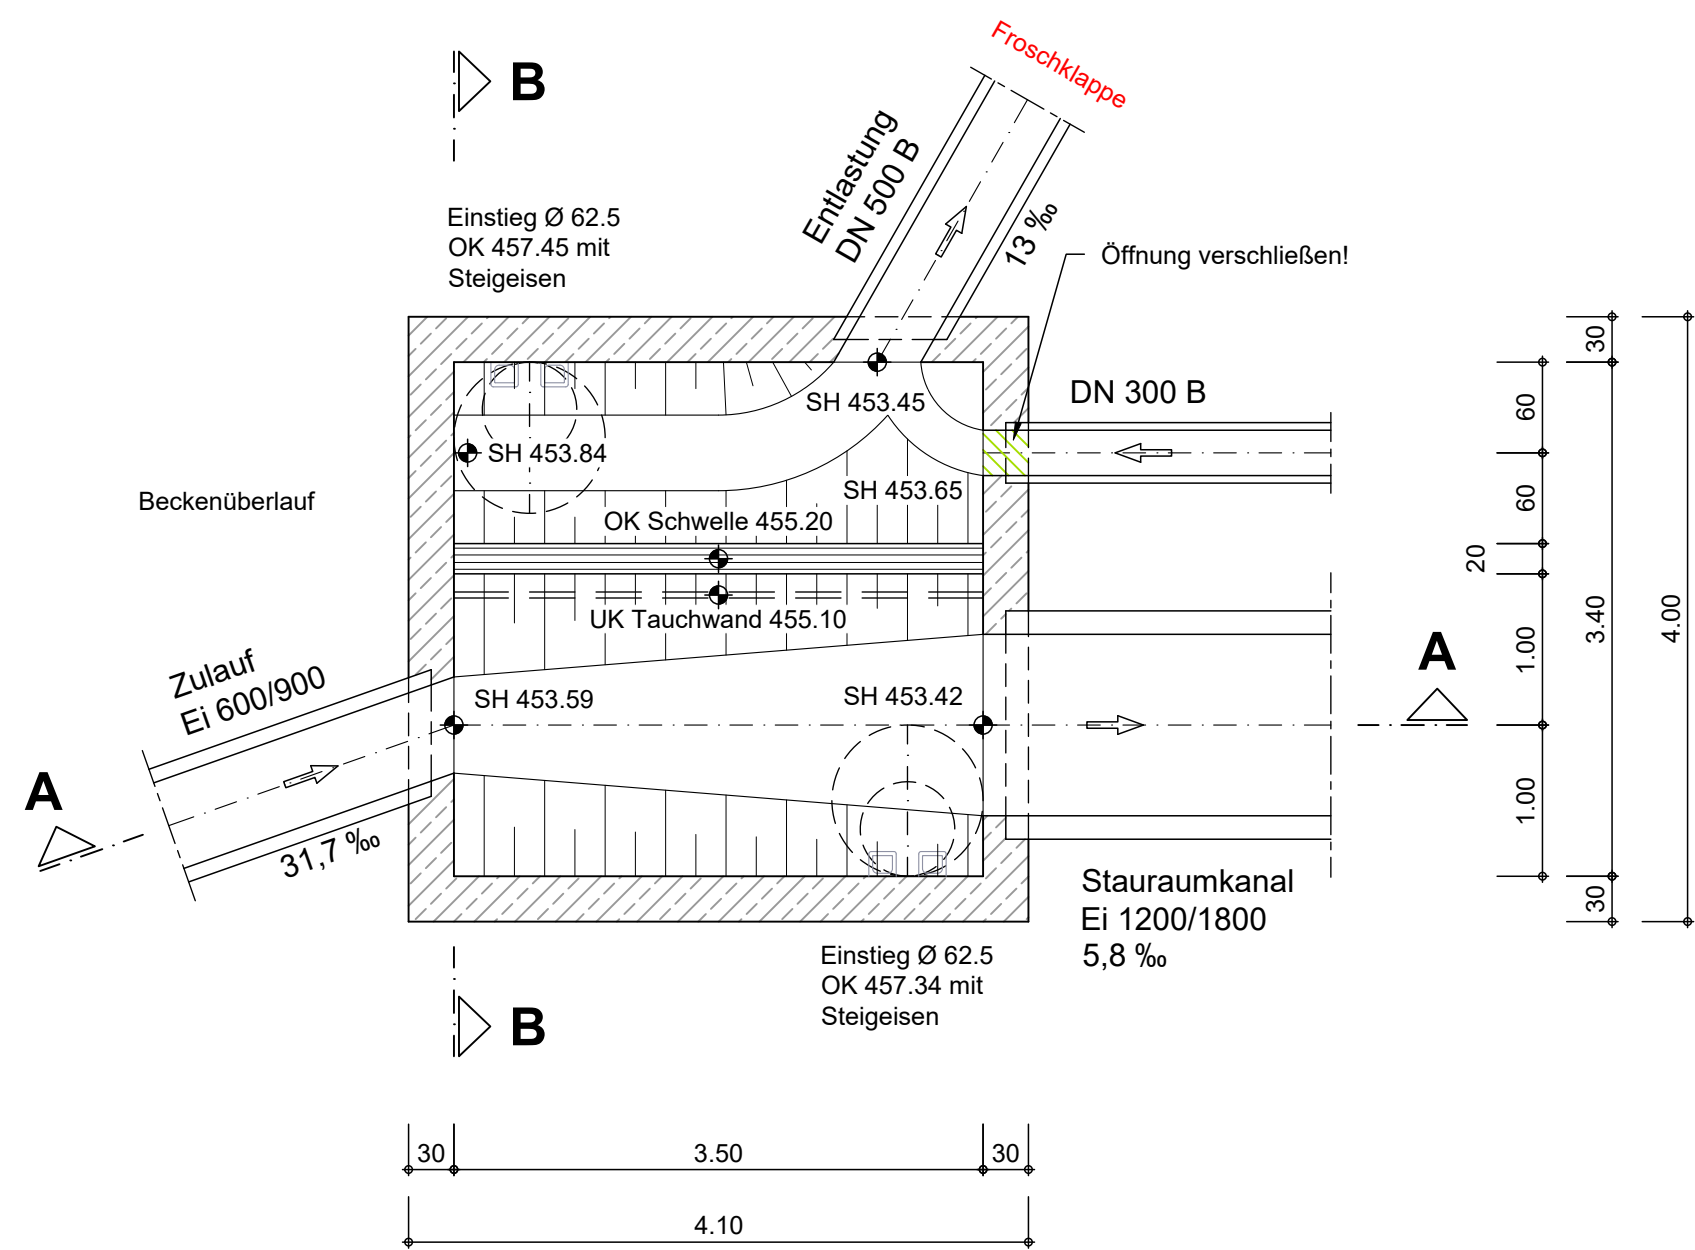


Schnitt A - A

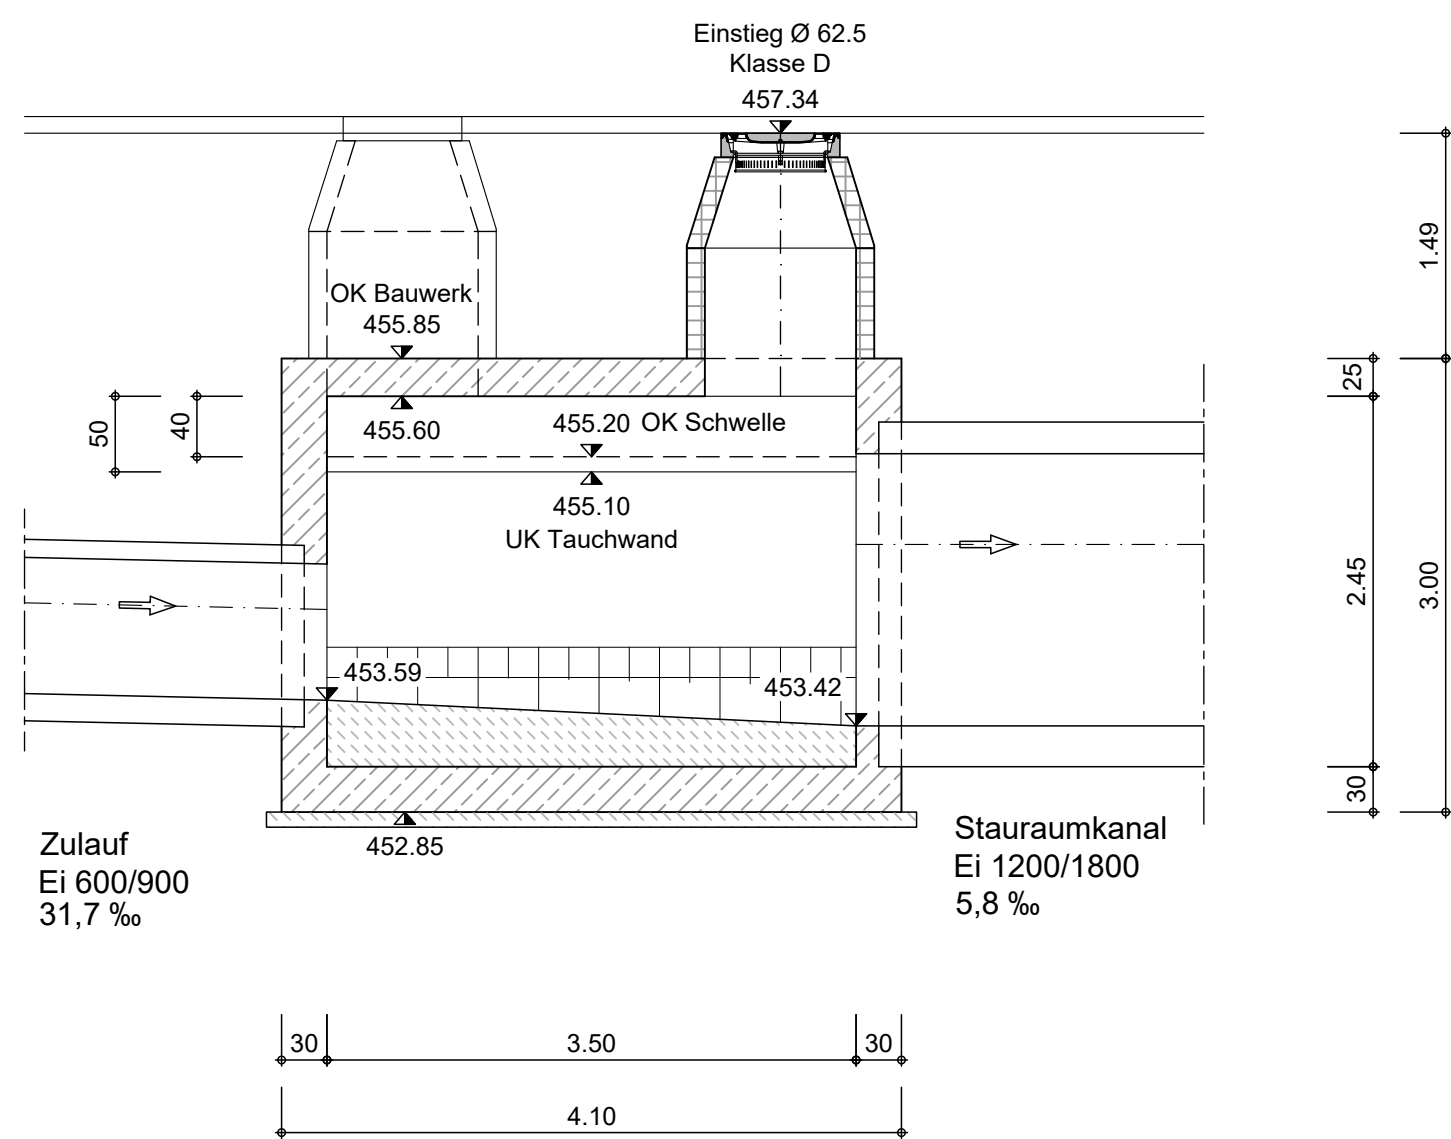

Schnitt B - B

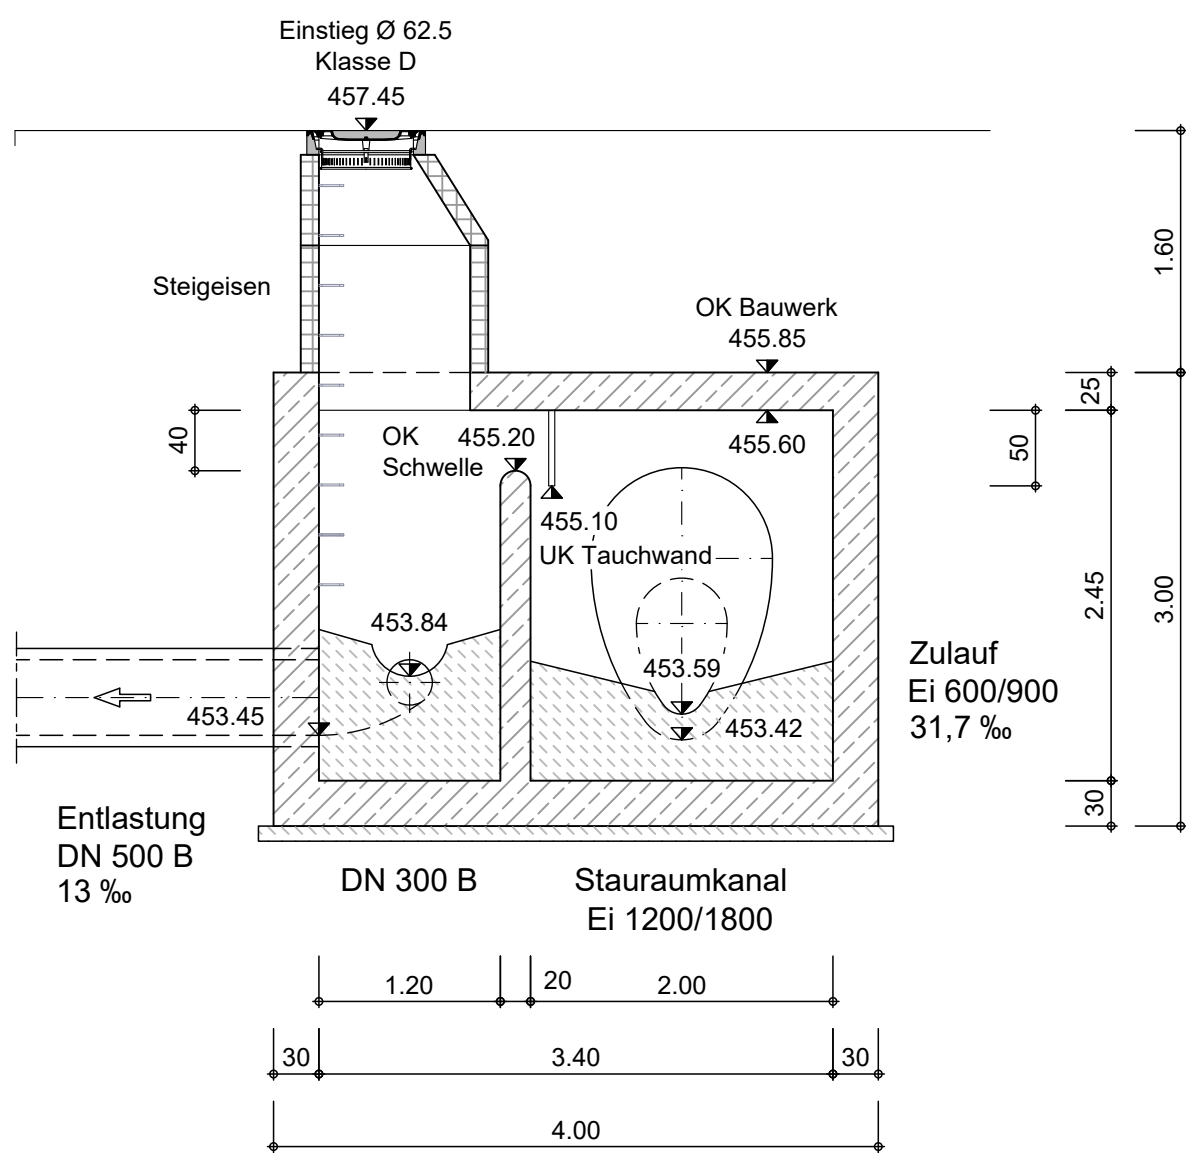

Lageplan Maßstab: 1:250

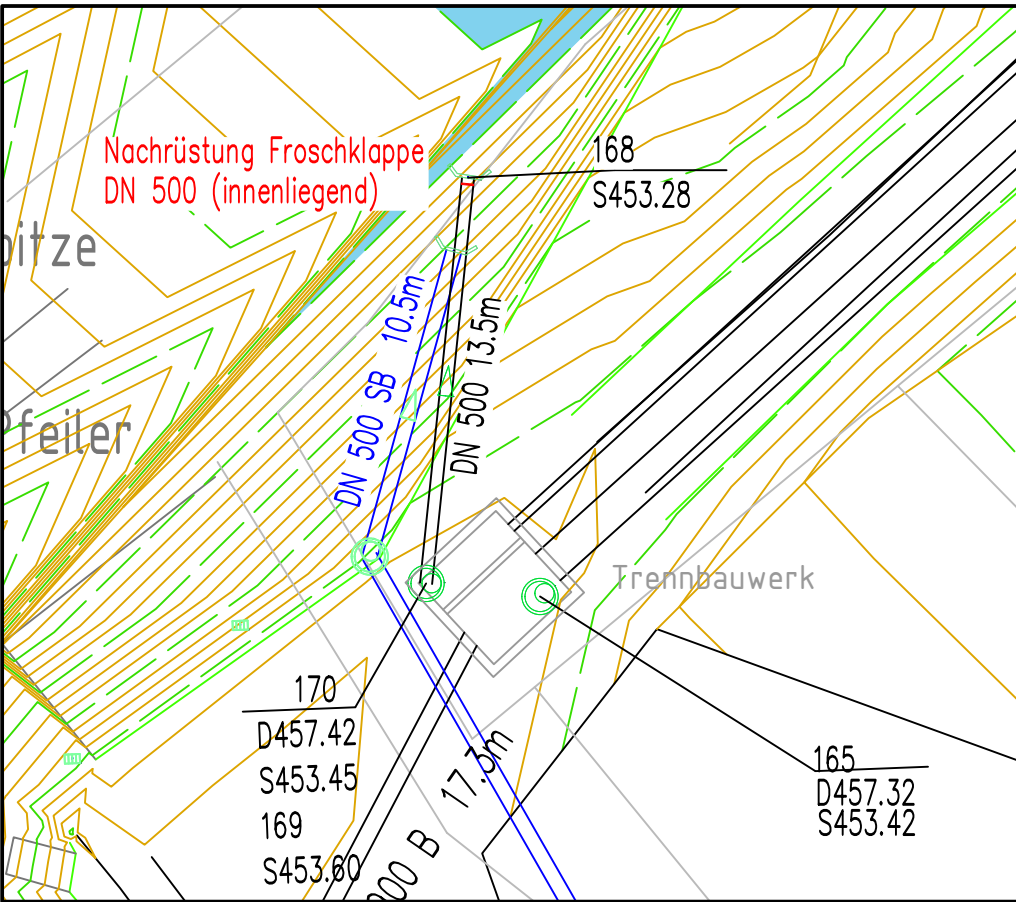

Fertigung: .....

Der Bauherr:.....

|   |                                 |                                      |
|---|---------------------------------|--------------------------------------|
| 3.Änderung   |                                 |                                      |
| 2.Änderung   |                                 |                                      |
| 1.Änderung   | 06.12.2023                      | Einarbeitung geplante Änderungen mi. |
| Bauherr:   |                                 |                                      |
| Eigenbetrieb Gemeinde Petershausen<br>Landkreis Dachau                                                                            |                                 |                                      |
| Bauvorhaben:   | Projekt-Nr.: 12652              | Plan-Nr.: 420                        |
|   | Maßstab: 46x70                  | 1: 50                                |
| Bauvorhaben: <b>Wasserrecht Abwasseranlage Petershausen</b>                                                                       |                                 |                                      |
| Bauteil:   | Leistungsphase 13: Bestandsplan |                                      |
|   | Gezeichnet: Ry.                 | 11/22                                |
| Bauteil: <b>Trennbauwerk SKO Wendelstein</b>                                                                                      |                                 |                                      |
| Abwasserbeseitigung + Wasserversorgung + Straßenbau + Umwelttechnik                                                               |                                 |                                      |
| DG DIPPOLD & GEROLD<br>Beratende Ingenieure GmbH<br>Tel.: 089/8941430 * Fax.: 089/89414334<br>SEMBDNERSTRASSE 7 * 82110 GERMERING |                                 | Germering, den                       |
| Germering + Prien am Chiemsee + Dillingen an der Donau                                                                            |                                 | PLNr.: 12652420.pdf                  |