




# SCHNITT A - A

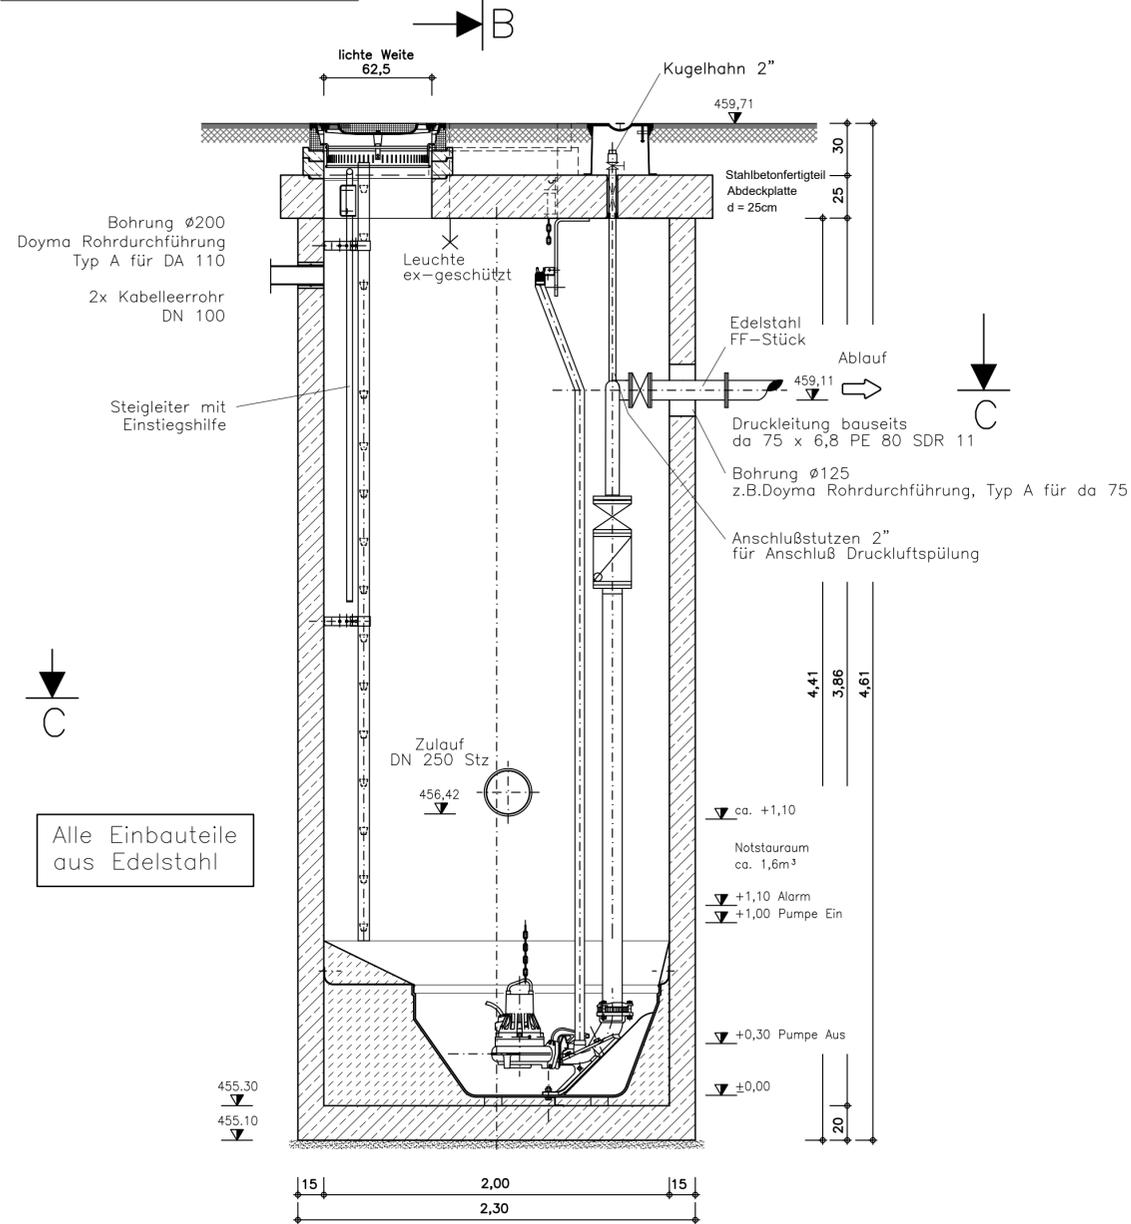

# SCHNITT B - B

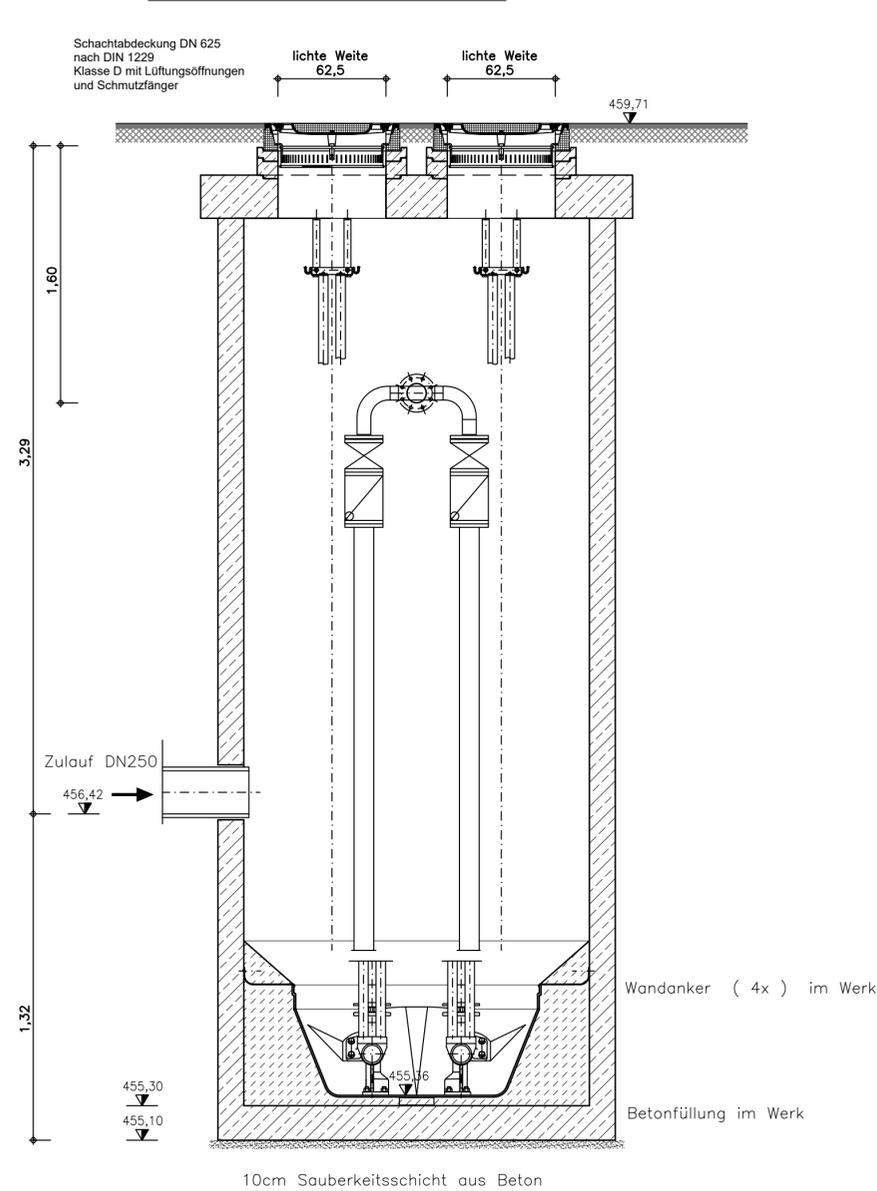


# SCHNITT C - C

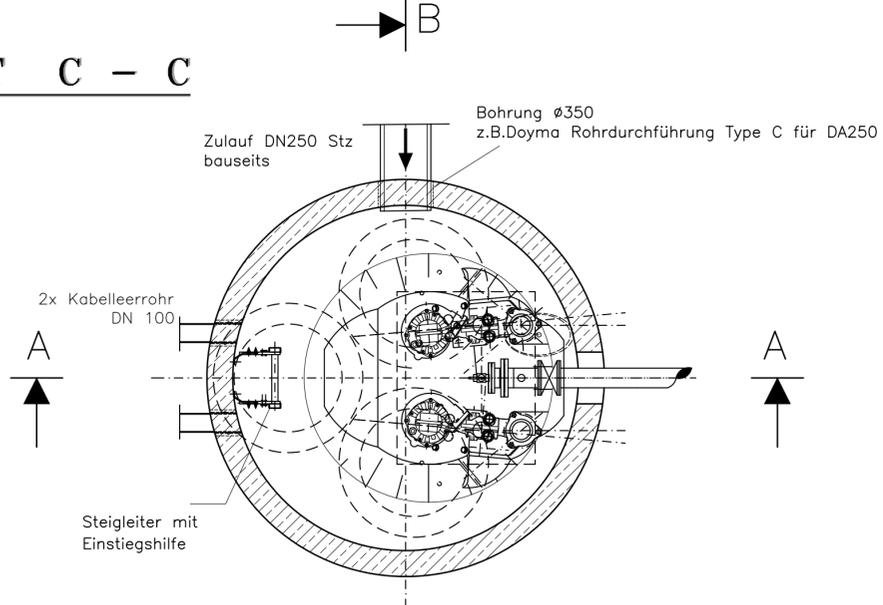


Dübelkenndaten für  
Kupplungsfußbefestigung

Bohrloch  $\varnothing$  : 18 mm  
Bohrlochtiefe : 125 mm  
Anzugsmoment : 100 Nm  
Verbundanker HVAR M 16

**Pumpensumpf-  
profilierung  
TOP100 bzw. 150**

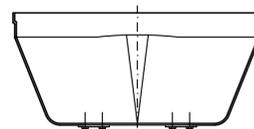

# DRAUFSICHT ABDECKPLATTE

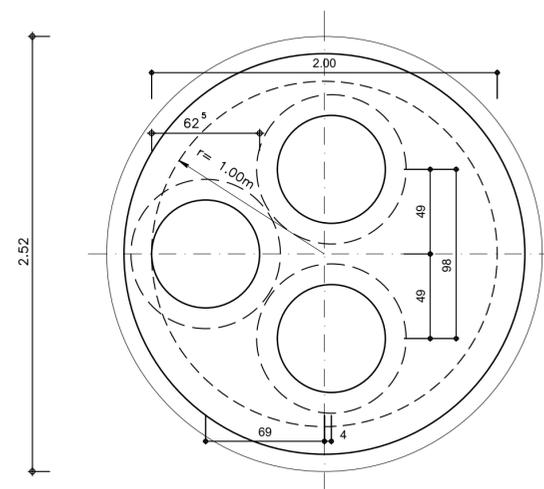

Fertigung: .....

Der Bauherr: .....

3. Änderung			
2. Änderung			
1. Änderung			
Bauherr: <b>Eigenbetrieb Gemeinde Petershausen</b>  Landkreis Dachau			
Bauvorhaben: <b>Wasserrecht Abwasseranlage Petershausen</b>	Projekt-Nr.: 12652	Plan-Nr.: 425	Beilagen-Nr.: 48x70
Maßstab: 1: 25			
Bauenteil: <b>Doppelpumpschacht Glonnbercha</b>			
Leistungsphase 13: Bestandsplan			
Gezeichnet: Se. 05/06		Geprüft:	
Abwasserbeseitigung + Wasserversorgung + Straßenbau + Umwelttechnik			
 <b>DIPPOLD &amp; GEROLD</b> Beratende Ingenieure GmbH Tel.: 089/8941430 Fax.: 089/89414334 SEMBDNERSTRASSE 7 82110 GERMERING			Germering, den PI.Nr.: 12652425.pdf
Germering	Prien am Chiemsee	Dillingen an der Donau	